
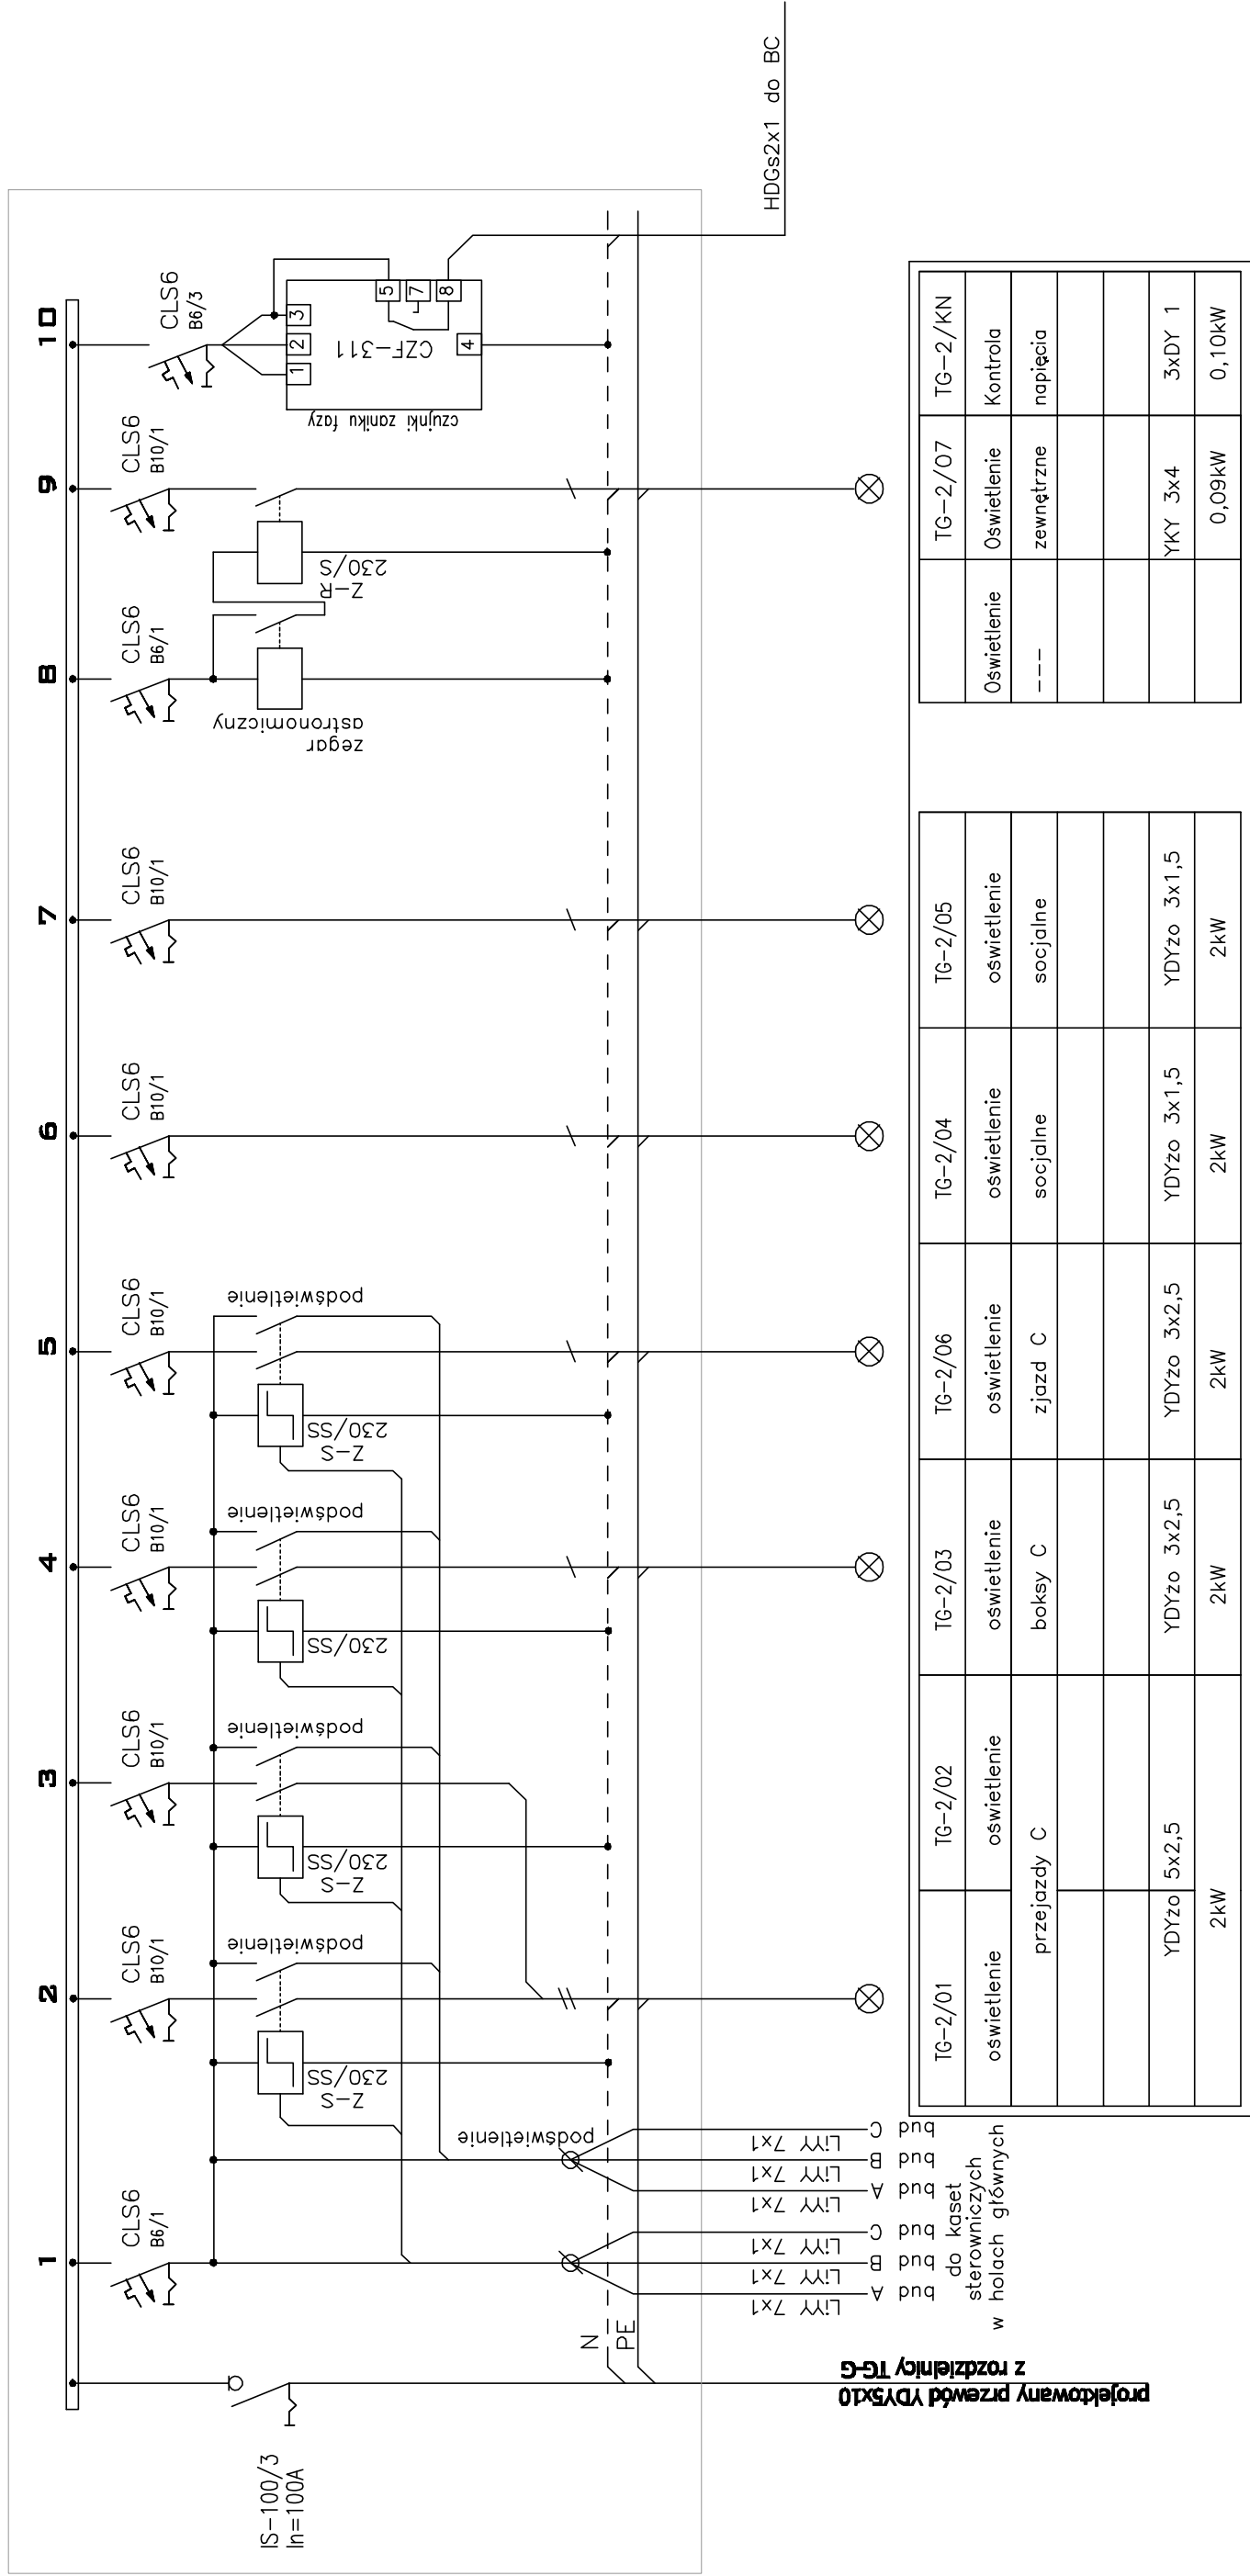
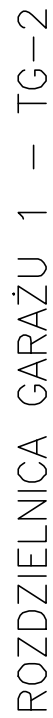


## ROZDZIELNICA GARAŻU 1 - TG-1

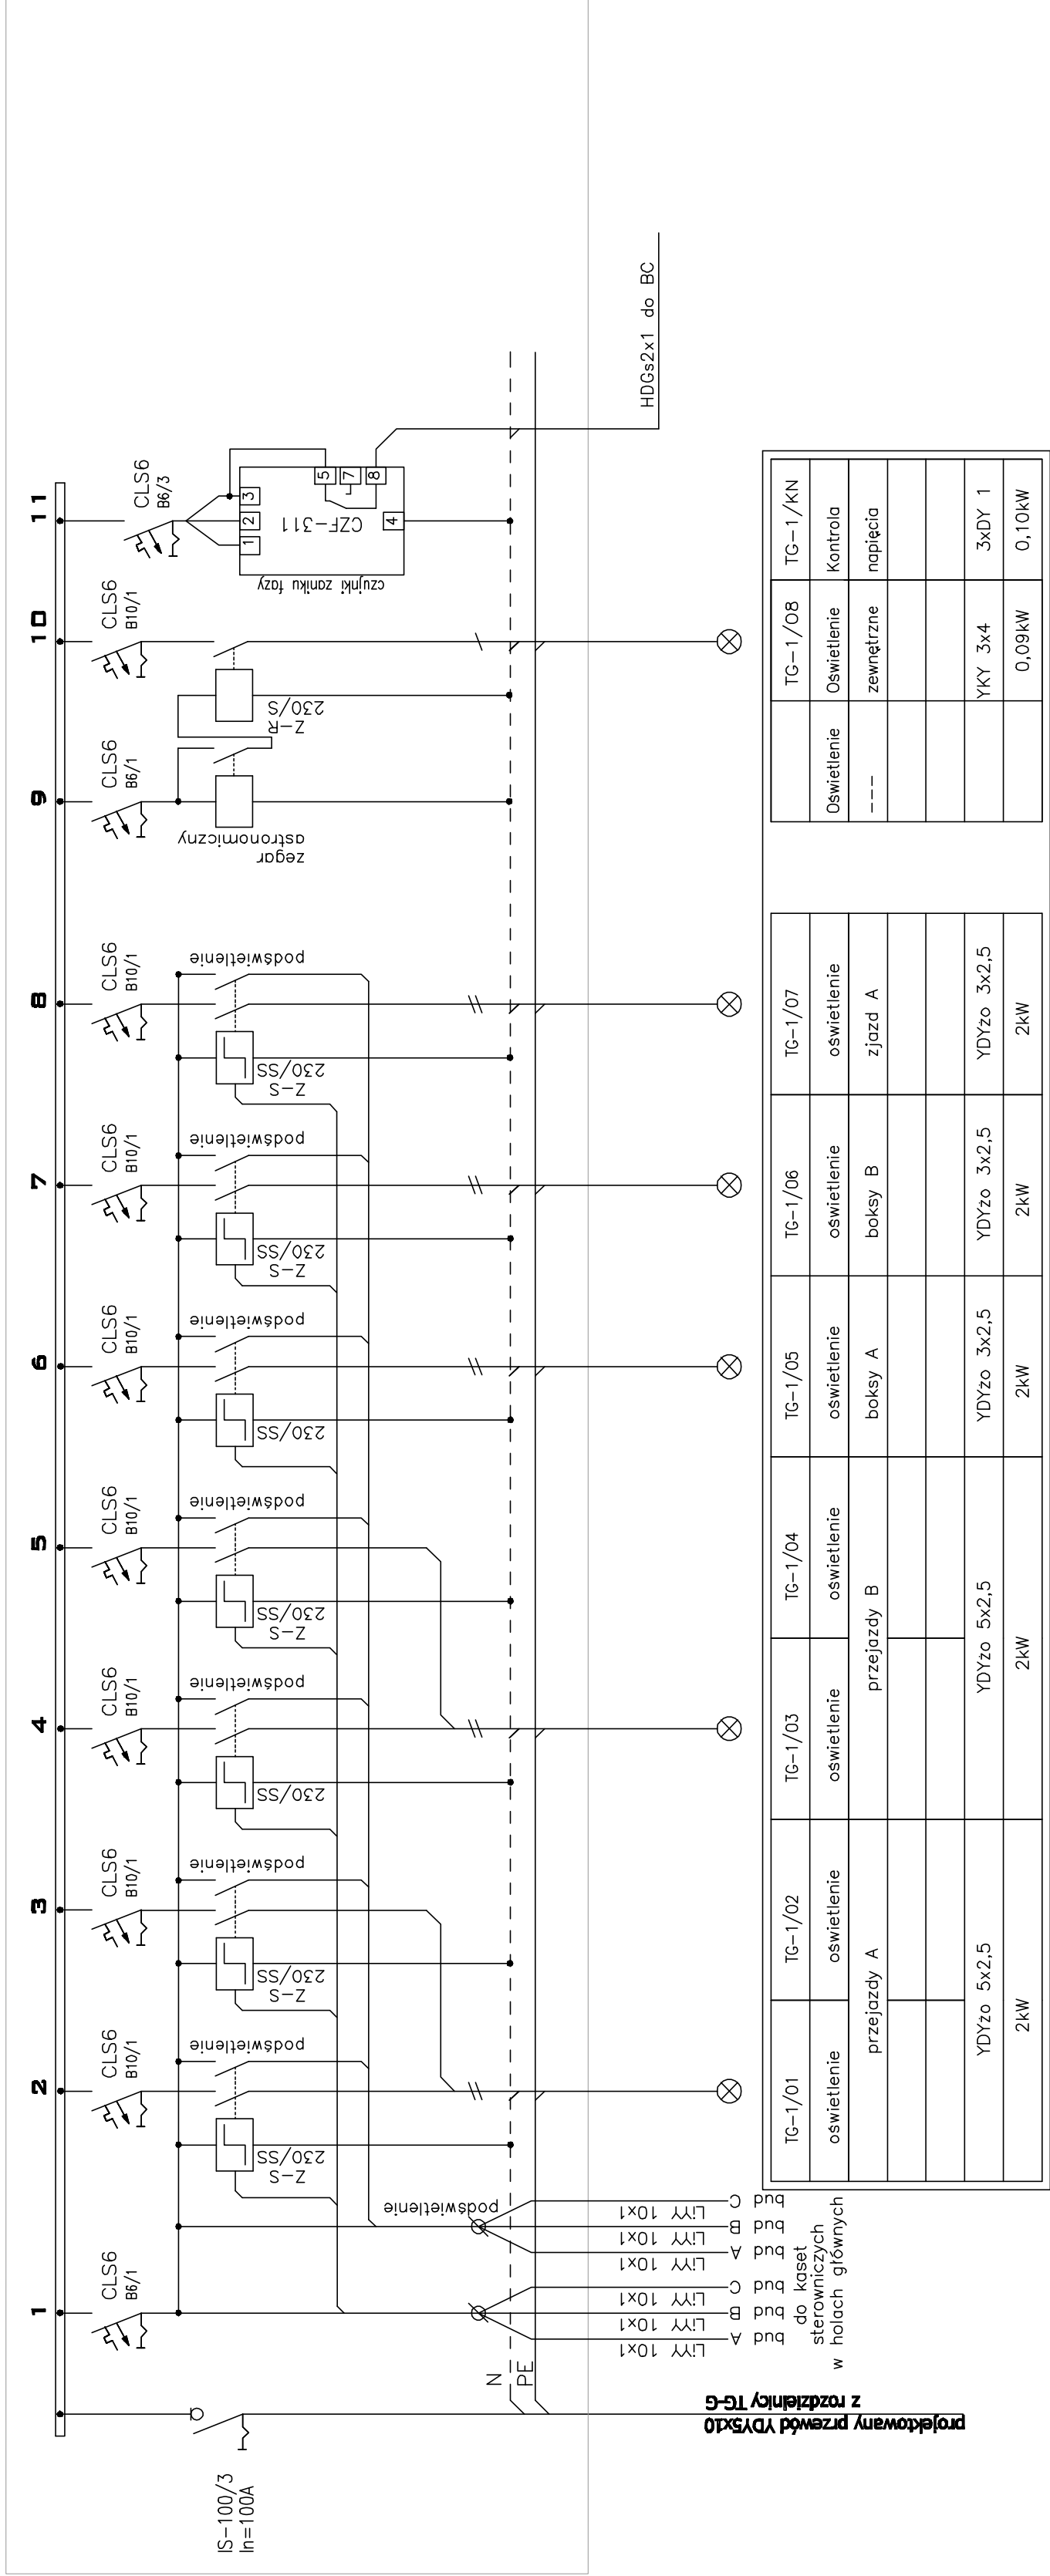

Wielobranżowy projekt budowlany i wykonawczy opracowany w okresie 2008-2010 przez Pracownię Portal - PP Spółka z ograniczoną odpowiedzialnością Sp. k. Niniejsze rysunki stanowią dokumentację ujednoliconą, uwzględniającą zmiany wprowadzone podczas budowy oraz projektami zamiennymi i uzupełniającymi wykonanymi przez Pracownię CITY architekti Spółka z ograniczoną odpowiedzialnością Sp. k. w ramach pełnienia nadzoru autorskiego.

**PROJEKT ZAMIENNY KOMPLEKSU ZABUDOWY  
USŁUGOWEJ NA POTRZEBY SZCZECIŃSKIEGO PARKU  
NAUKOWO - TECHNOLOGICZNEGO PRZY UL.  
NIEMIERYŃSKIEJ W SZCZECINIE**

temat:

"Budowa i wyposażenie I etapu Pomerania Technopark w Szczecinie przy ul. Niemierzwskiej / Cyfronai kontynuacja inwestycji"

nazwa projektu:

Szczecin, ul. Niemierzyńska 17, 17a

dz. nr 48, 49, 50

adres inwestycji:

Szczeciński Park Naukowo - Technologiczny,

ul.Niemierzyńska 17a, 71-441 Szczecin  
inwestor:

mgr inż. Patryk Dominiak, upr. nr ZAP/0107/POOE/12

projektant / autor projektu:

mgr inż. Mariusz Piatkowski, upr. nr ZAP/0125/PWOE/11

sprawdzający:

# SCHEMAT ROZDZIELNICY TG-1

rys.

# elektryczna

branza:

## P ZAMIENNY

faza:

1:100

skala:

Szczecin, lipiec 2013r.

nr rys.