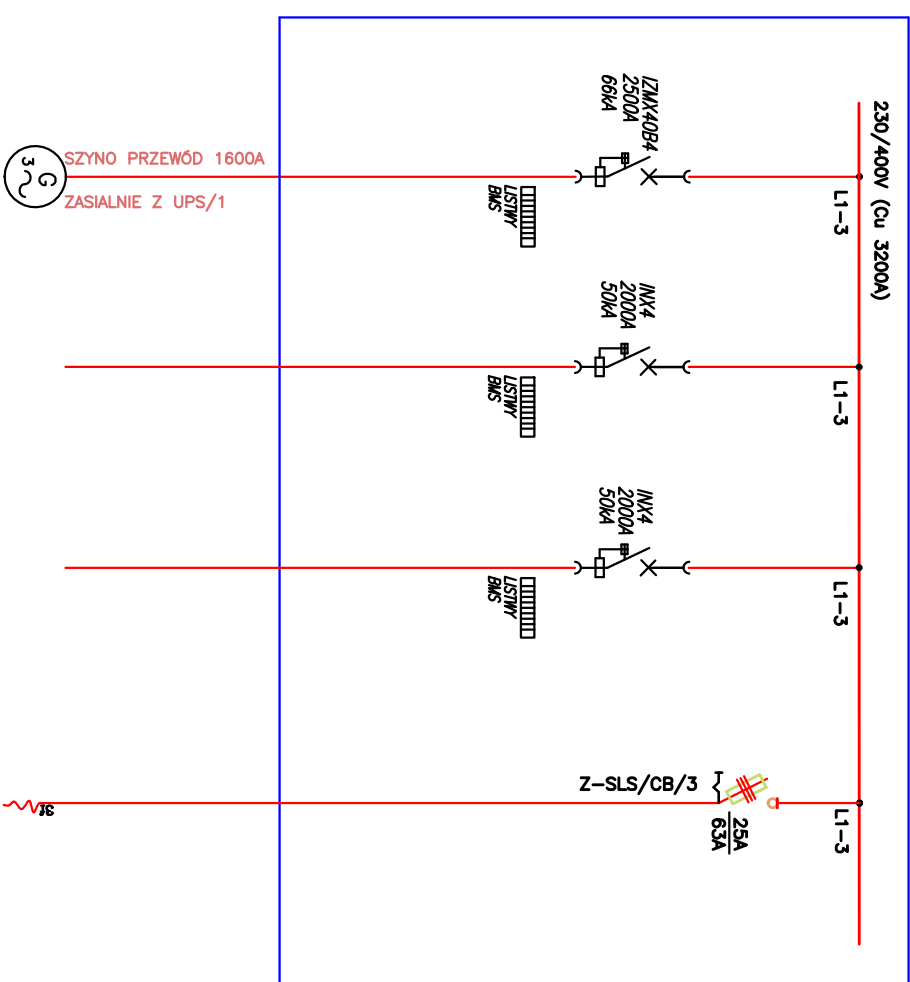
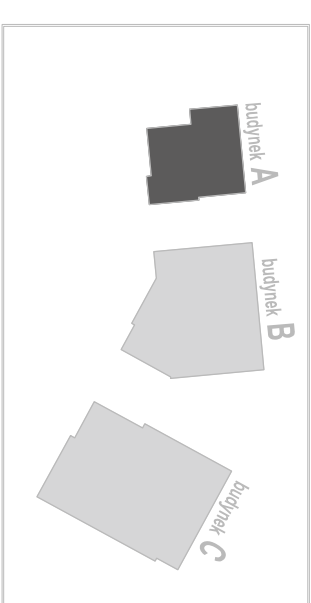


ROZDZIELNICA UPS – R-UPS/1

[illegible]

Wielobranżowy projekt budowlany i wykonawczy opracowany w okresie 2008-2010 przez pracownię Portal - PP Spółka z ograniczoną odpowiedzialnością Sp.k.

Sp.k.

Niniejsze rysunki stanowią dokumentację ujednoliconą uwzględniającą zmiany wprowadzone podczas budowy oraz projektami zamiennymi i uzupełniającymi wykonanymi przez pracownię CITy architekti Spółka z ograniczoną odpowiedzialnością Sp.k. w ramach pełnienia nadzoru autorskiego.

**PROJEKT ZAMIENNY KOMPLEKSU ZABUDOWY
USŁUGOWEJ NA POTRZEBY SZCZECIŃSKIEGO PARKU
NAUKOWO - TECHNOLOGICZNEGO PRZY UL.
NIEMIERYŃSKIEJ W SZCZECINIE**

temat

"Budowa i wyposażenie I etapu Pomierania Technopark w Szczecinie przy ul.Niemierzyńskiej / Cyfrowej, kontynuacja inwestycji"

nazwa projektu

Szczecin, ul. Niemczyńska 17, 17a

adres inwestycji

Szczeciński Park Naukowo - Technologiczny
ul. Niemierzyńska 17a, 71-441 Szczecin

investor

mgr inż. Patryk Dominiak, upr. nr ZAP/0107/PPOE/12
projektant / autor projektu:

mgr inż. Mariusz Piątkowski, upr. nr ZAP/0125/PWOE/11
sprawdzający:

SCHEMAT RAGR


elektryczna
1:100

branza

P. ZAMIENNY
faza: _____
Szczecin, lipiec 2013r
data: _____
KAGK
nr tys. _____