



ROZDZIELNICA KLIMATYZACJI – RKL-B

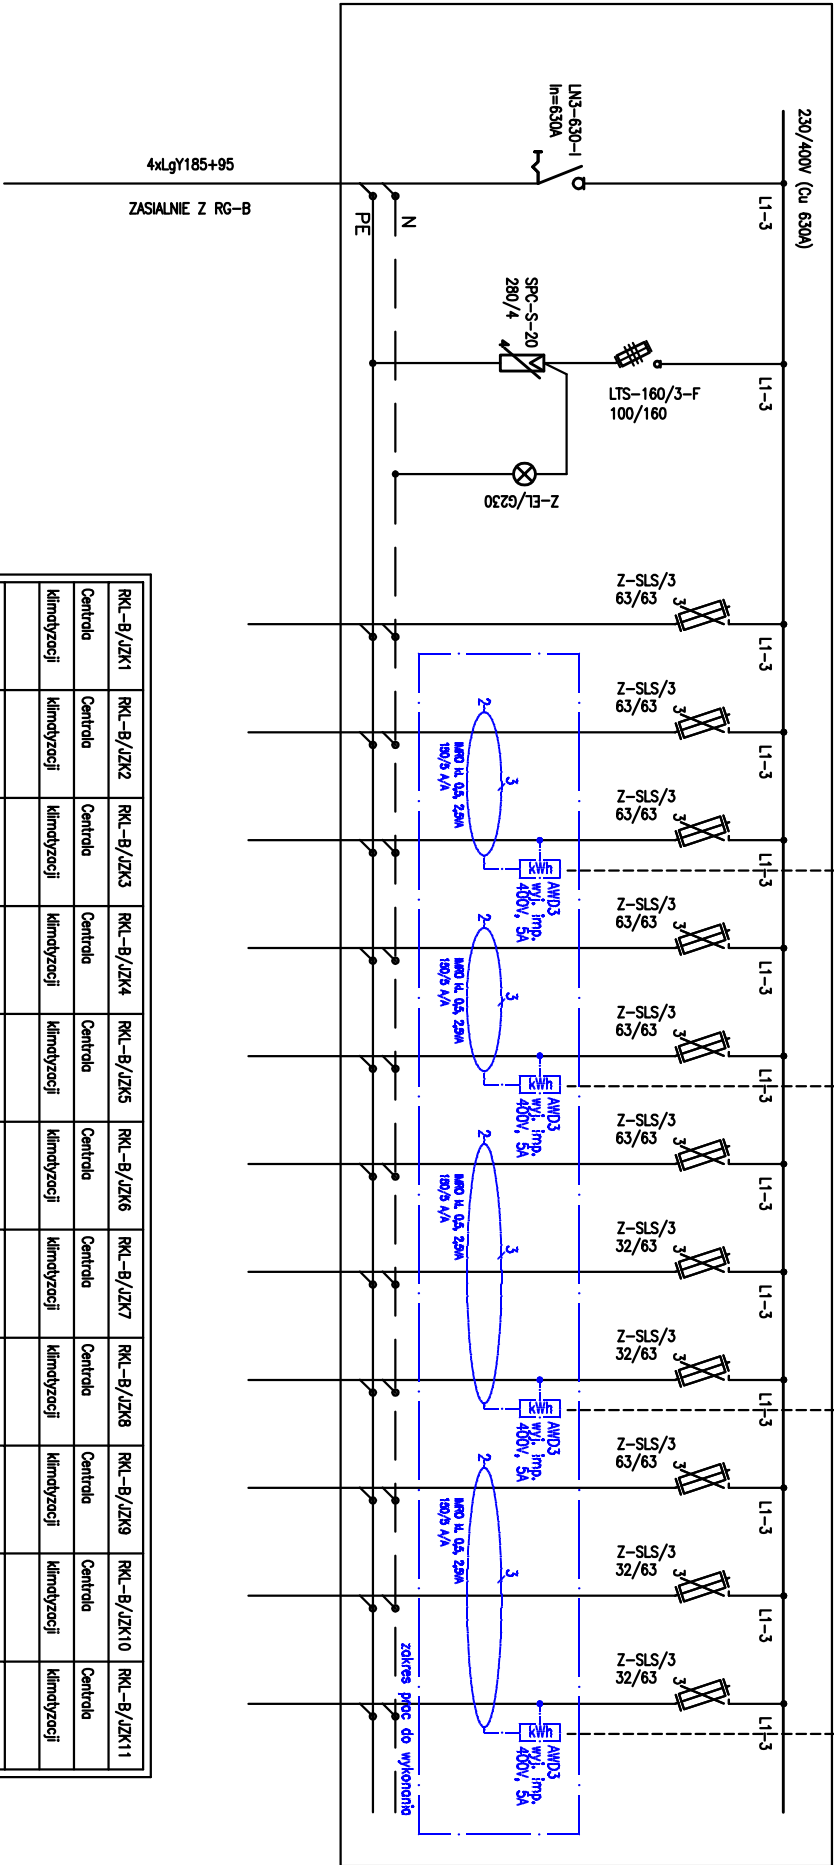

RKL-B/JZK1	RKL-B/JZK2	RKL-B/JZK3	RKL-B/JZK4	RKL-B/JZK5	RKL-B/JZK6	RKL-B/JZK7	RKL-B/JZK8	RKL-B/JZK9	RKL-B/JZK10	RKL-B/JZK11
Centrola	Centrola	Centrola	Centrola	Centrola	Centrola	Centrola	Centrola	Centrola	Centrola	Centrola
klimatyzacji	klimatyzacji	klimatyzacji	klimatyzacji	klimatyzacji	klimatyzacji	klimatyzacji	klimatyzacji	klimatyzacji	klimatyzacji	klimatyzacji
YK720 5x16	YK720 5x16	YK720 5x16	YK720 5x16	YK720 5x16	YK720 5x16	YK720 5x6	YK720 5x6	YK720 5x16	YK720 5x6	YK720 5x6
27.50kW	22.00kW	22.00kW	22.00kW	22.00kW	22.00kW	14.00kW	14.00kW	22.00kW	14.00kW	14.00kW

Wys.: 1250 mm
Szer.: 550 mm
Gł.: 215 mm

- UWAGA:
- DLA WSZYSTKICH ROZDZIELNIC PROJEKTUJE SIĘ SYSTEM TN-S Z OSOBNĄ ŻYŁĄ N I PE
 - DLA WSZYSTKICH ROZDZIELNIC NALEŻY ZASTOSOWAĆ JEDNĄ WKŁADKĘ WRAZ Z KLUCZEM TYPU "MASTER"
 - PRACE NALEŻY PROWADZIĆ ZGODNIE Z OBOWIĄZUJĄCYMI PRZEPISAMI I NORMAMI Z ZACHOWANIEM ZASAD BHP
 - WYKONAWCA ZOBOWIĄZANY JEST DOSTARCZYĆ PROTOKOŁY POMIARÓW

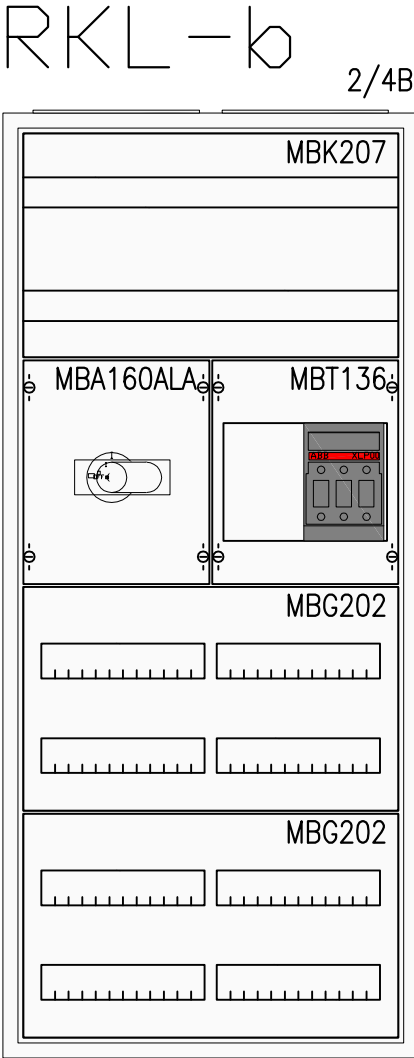

UWAGA: kolorem niebieskim oznaczono zakres prac do wykonania

**PROJEKT ZAMIENNY KOMPLEKSU ZABUDOWY
USŁUGOWEJ NA POTRZEBY SZCZECIŃSKIEGO PARKU
NAUKOWO - TECHNOLOGICZNEGO PRZY UL.
NIEMIERZYŃSKIEJ W SZCZECINIE**

temat:
„BUDOWA I WYPOSAŻENIE I ETAPU POMERANIA
TECHNOPARK W SZCZECINIE PRZY ULICY
NIEMIERZYŃSKIEJ / CYFROWEJ,
KONTYNUACJA INWESTYCJI”

nazwa projektu:

Szczecin, ul. Niemierzyńska 17, 17a
dz. nr 48, 49, 50
adres inwestycji:

Szczeciński Park Naukowo - Technologiczny,
ul. Niemierzyńska 17a, 71-441 Szczecin
inwestor:

dr inż. Adam Krupiński, upr. ZAP/0072/P00S/06
projektant / autor projektu:

mgr inż. Piotr Markowski, upr. nr ZAP/0218/P00E/11
PROJEKTANT BR. ELEKTRYCZNEJ:

BUDYNEK B

SCHEMAT ZMIAN W ROZDZIELNICY RKL-B

tytuł:
elektryka
branża:
P. ZAMIENNY
faza:

BRAK
skala:
Szczecin, 11.01.2015r
data:

E2
nr tys.