



LEGENDA:	
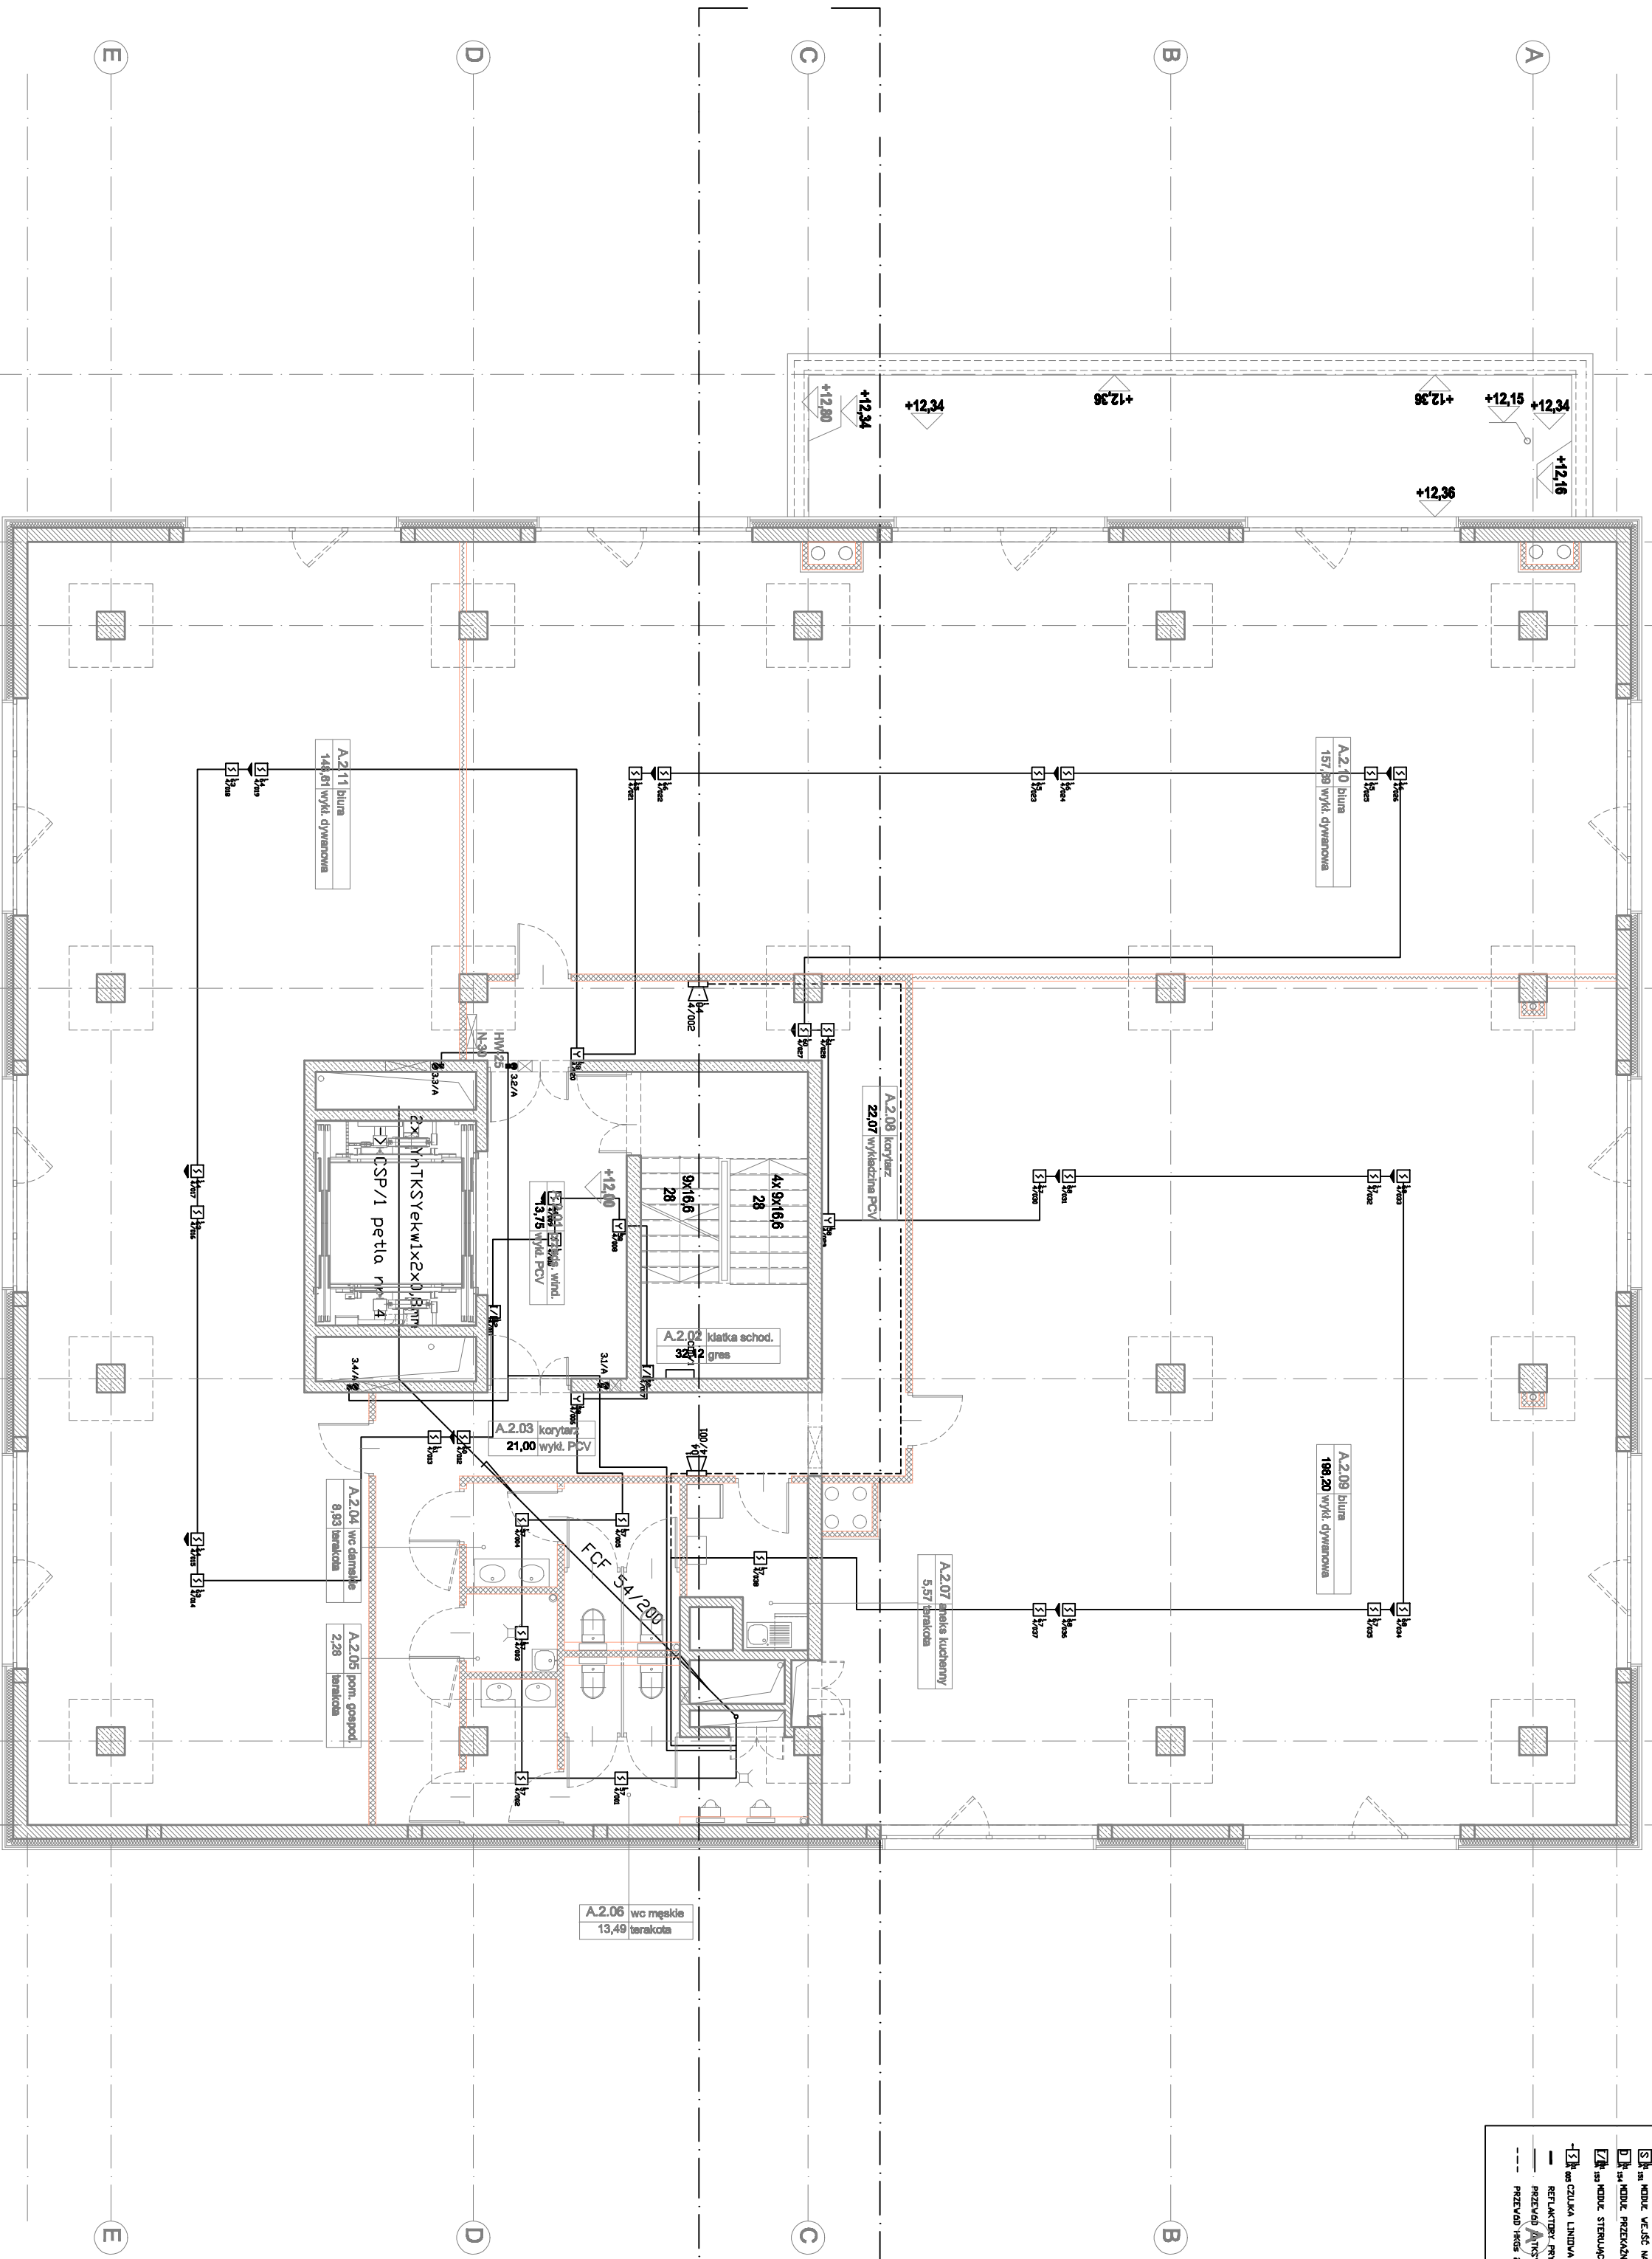

- WNIOS
1. INSTALACJE SSP WYKONANE PRZEZ FIRMĘ POL. INTER
  2. W PRZECIEGACH WYKONANO CIĄGI KABELOWE W GŁÓWNYCH KANAŁACH WYKONANO NA STROPACH
  4. WYKONANO ZABEZPIECZENIA KABELOWE W KANAŁACH WYKONANO NA STROPACH
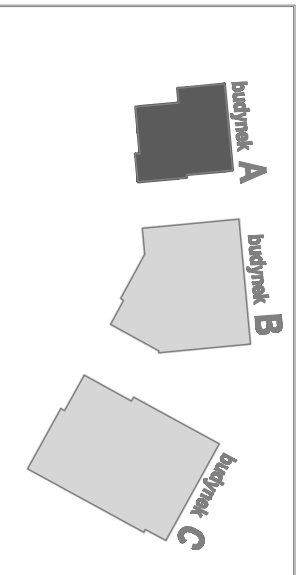

**portal | pracownia projektowa**  


**KOMPLEKS ZABUDOWY USŁUGOWEJ NA  
POTRZEBY SZCZECIŃSKIEGO PARKU NAUKO-  
TECHNOLOGICZNEGO PRZY UL. NIEMCEWICZSKIEJ  
W SZCZECINIE**

**rzut II piętra bud. 'A' - system SSP**

skala: 1:100  
data: 2007 r.  
autor: mgr inż. Piotr Włodarczyk, zlec. STP/CHOP D-122007  
druk: 2007 r.

UWAGA:  
Utwór z dnia 1.12.1994 r. o prawie autorskim i prawach pokrewnych.