

# instalator

**PROJEKTOWANIE, NADZORY,  
WYKONAWSTWO INSTALACJI  
SANITARNYCH I TECHNOLOGII**

71-531 Szczecin, ul. Nieduża 4/1

tel.: (0-91) 4211922


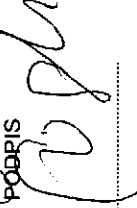
fax.: (0-91) 4223392

e-mail: [biuro@ppinstalator.net](mailto:biuro@ppinstalator.net)

## ANEKS Z CZERWCA 2011r. DO PROJEKTU BUDOWLANO - WYKONAWCZEGO

**BRANŻA SANITARNA**

**INSTALACJE C.O.**

OBIEKT	PRZEBUDOWA I REMONT BUDYNKU NA PARK NAUKOWO - TECHNOLOGICZNY „POMERANIA” ul. Niemierzyńska 17a, dz. nr 3/5, 3/7, 18 Szczecin		
INWESTOR	Gmina Miasto Szczecin Wydział Inwestycji Miejskich Plac Armii Krajowej 1, 70 – 456 Szczecin		
ZLECENIODAWCA	Szczeciński Park Naukowo – Technologiczny Sp. z o.o. ul. Kolumba 86/89, 70 – 035 Szczecin		
PROJEKTANT	mgr inż. Andrzej Gogulski upr. 73/Sz/75	PODPIS 	mgr inż. Andrzej Gogulski Lp. bud. 73/Sz/75 Czas. 2 § 13 ust. 1 pkt. 4b
SPRAWDZIK	mgr inż. Krzysztof Gogulski upr. 163/Sz/2002	PODPIS 	

## OPIS TECHNICZNY :

### DO ANEKSU PROJEKTU BUDOWLANO – WYKONAWCZEGO INSTALACJI CO PRZEBUDOWY I REMONTU BUDYNKU NA PARK NAUKOWO-TECHNOLOGICZNY W SZCZECINIE PRZY UL. NIEMIERZYŃSKIEJ 17A

#### 1 ROZWIĄZANIE PROJEKTOWE - OGRZEWANIE

Źródło ciepła - bezpośrednim źródłem ciepła dla instalacji c.o. jest węzeł ciepłny zlokalizowany w pomieszczeniu technicznym w piwnicy. Węzeł zapewni dostawę ciepła w ilości w sezonie grzewczym dla potrzeb c.o. i c.w.u. oraz w lecie dla potrzeb c.w.u.

Bilans mocy	parametry instalacji wody grzewczej - 80/60°C.	
	zapotrzebowanie ciepła na cele c.o. :	128,3 kW
	ciśnienie dyspozycyjne. :	22,4 kPa

Rodzaj instalacji –Wodna o parametrach  $t_z/t_p = 80/60$  [°C], dwururowa, układ zamknięty, pompowa. Doprowadzenie czynnika z węzła.

Poziomy główne prowadzone pod stropem piwnic ze spadkiem 0,3% w kierunku źródła ciepła. Piony prowadzić w bruzdach oraz obudowane w szachtach. Instalację w węzłach sanitarnych prowadzić w bruzdach. Wielkość bruzdy powinna być dostosowana do średnic ułożonych w niej przewodów oraz grubości zastosowanych otulin izolacyjnych, powinna jednocześnie umożliwiać rozszerzalność termiczną przewodów.

Od pionów do poszczególnych odbiorników instalacja prowadzona w warstwach posadzkowych lub w bruzdach ścian.

**Przewody** – poziomy główne w piwnicy i piony z rur stalowych czarnych łączonych przez spawanie. Od pionów rury wielowarstwowe z tworzywa sztucznego typu PE-RT/Al/PE-RT np. firmy REHAU. Dopuszcza się zastosowanie rur PEX-c/Al/PEX innych producentów przy zachowaniu odpowiednich średnic wewnętrznych. Przed zakryciem zinwentaryzować trasy przewodów oraz przekazać Inwestorowi. **Przejęcia przewodów przez odrębne strefy pożarowe uszczelnić masą p.poż. o odporności ogniowej przegrody.**

**Elementy grzejne** – w pomieszczeniach stalowe grzejniki płytowe firmy VNH typ CosmoNova KV (zasilane z boku, podłączone do istniejącej instalacji).

**Odpowietrzenie instalacji** - indywidualne odpowietrzenie instalacji ogrzewania przy pomocy odpowietrzników ręcznych zamontowanych na grzejkach głównych odpowietrzników na poszczególnych pionach

**Próba ciśnieniowa** – Po wykonaniu instalacji należy przeprowadzić próbę szczelności na ciśnienie 1,5 ciśnienia roboczego  $P_{pr} = 4,5$  [bar] wg PN-64/B-10400. Próby wykonać zgodnie z „Wytycznymi wykonania i odbioru instalacji ogrzewczych COBRTI INSTAL oraz wytycznymi producenta przewodów.

**Płukanie zładu** – należy wykonać przy pomocy wody wodociągowej do czasu uzyskania czystej wody popłucznej.

**Izolacja przewodów** -Izolację przewodów należy dobierać zgodnie z załączoną tablicą (wg normy PN-B-02421:2000). Przewody instalacji centralnego ogrzewania z polietylenu należy prowadzić w warstwach posadzki betonowej i styropianu w izolacji z pianki polietylenowej grubości min. 13 [mm]. W piwnicy i szachtach zastosować izolację z wełny mineralnej w osłonie z folii aluminiowej np. Flexorock Rockwool (zalecane) ; dopuszcza się piankę poliuretanową z płaszczem PCV np. Steinorm300. Grubość izolacji wg PN-B-02421:2000 „Izolacja ciepła przewodów, urządzeń i

armatury". Należy zwrócić uwagę aby przewód był izolowany także w miejscu przejść przez przegrody budowlane.

D nom [mm]	Minimalna grubość izolacji [mm]
≤20	30
25	30
32	35
40	35
50	35
65	40
80	45


**Regulacja hydrauliczna instalacji c.o.** – Przewidziano regulację hydrauliczną pionów poprzez zawory regulacyjne montowane u podstawy każdego pionu i odejścia (na powrocie) typu Hydromat DP oraz (na zasileniu) typu Hydrocontrol R z nastawą wstępną firmy Oventrop. Dodatkowo regulacja poprzez nastawy wstępne na zaworach termostatycznych. Należy odczytać zapotrzebowanie ciepła z bilansu dla danego pomieszczenia i ustawić pierścień nastawny zaworu termostatycznego na wielkość wg poniższej tabeli:

Moc [W]	Nr
Do 400	1
400-600	2
600-800	3
800-1150	4
1150-1400	5
1400-1700	6
1700-2200	7
2200-2600	N

**Uzbrojenie** – stanowią:

- zawory regulacyjne podpionowe: (na powrocie) typu Hydromat DP oraz (na zasileniu) typu Hydrocontrol R z nastawą wstępną firmy Oventrop,
- głowice termostatyczne RTS-R – grzejniki z wkładką zaworowa Danfoss zawory odcinające pod grzejnikami RLV-KS kątowe,


Opracował:  
mgr inż. Andrzej Gogulski

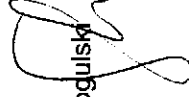


mgr inż. Andrzej Gogulski  
upr. bud. 73 SZ 75  
§ ust. 2 § 13 ust. 1 pkt. 4 b

Sprawdzający:

mgr inż. Krzysztof Gogulski

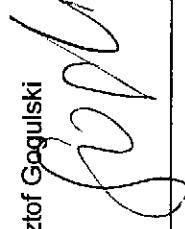

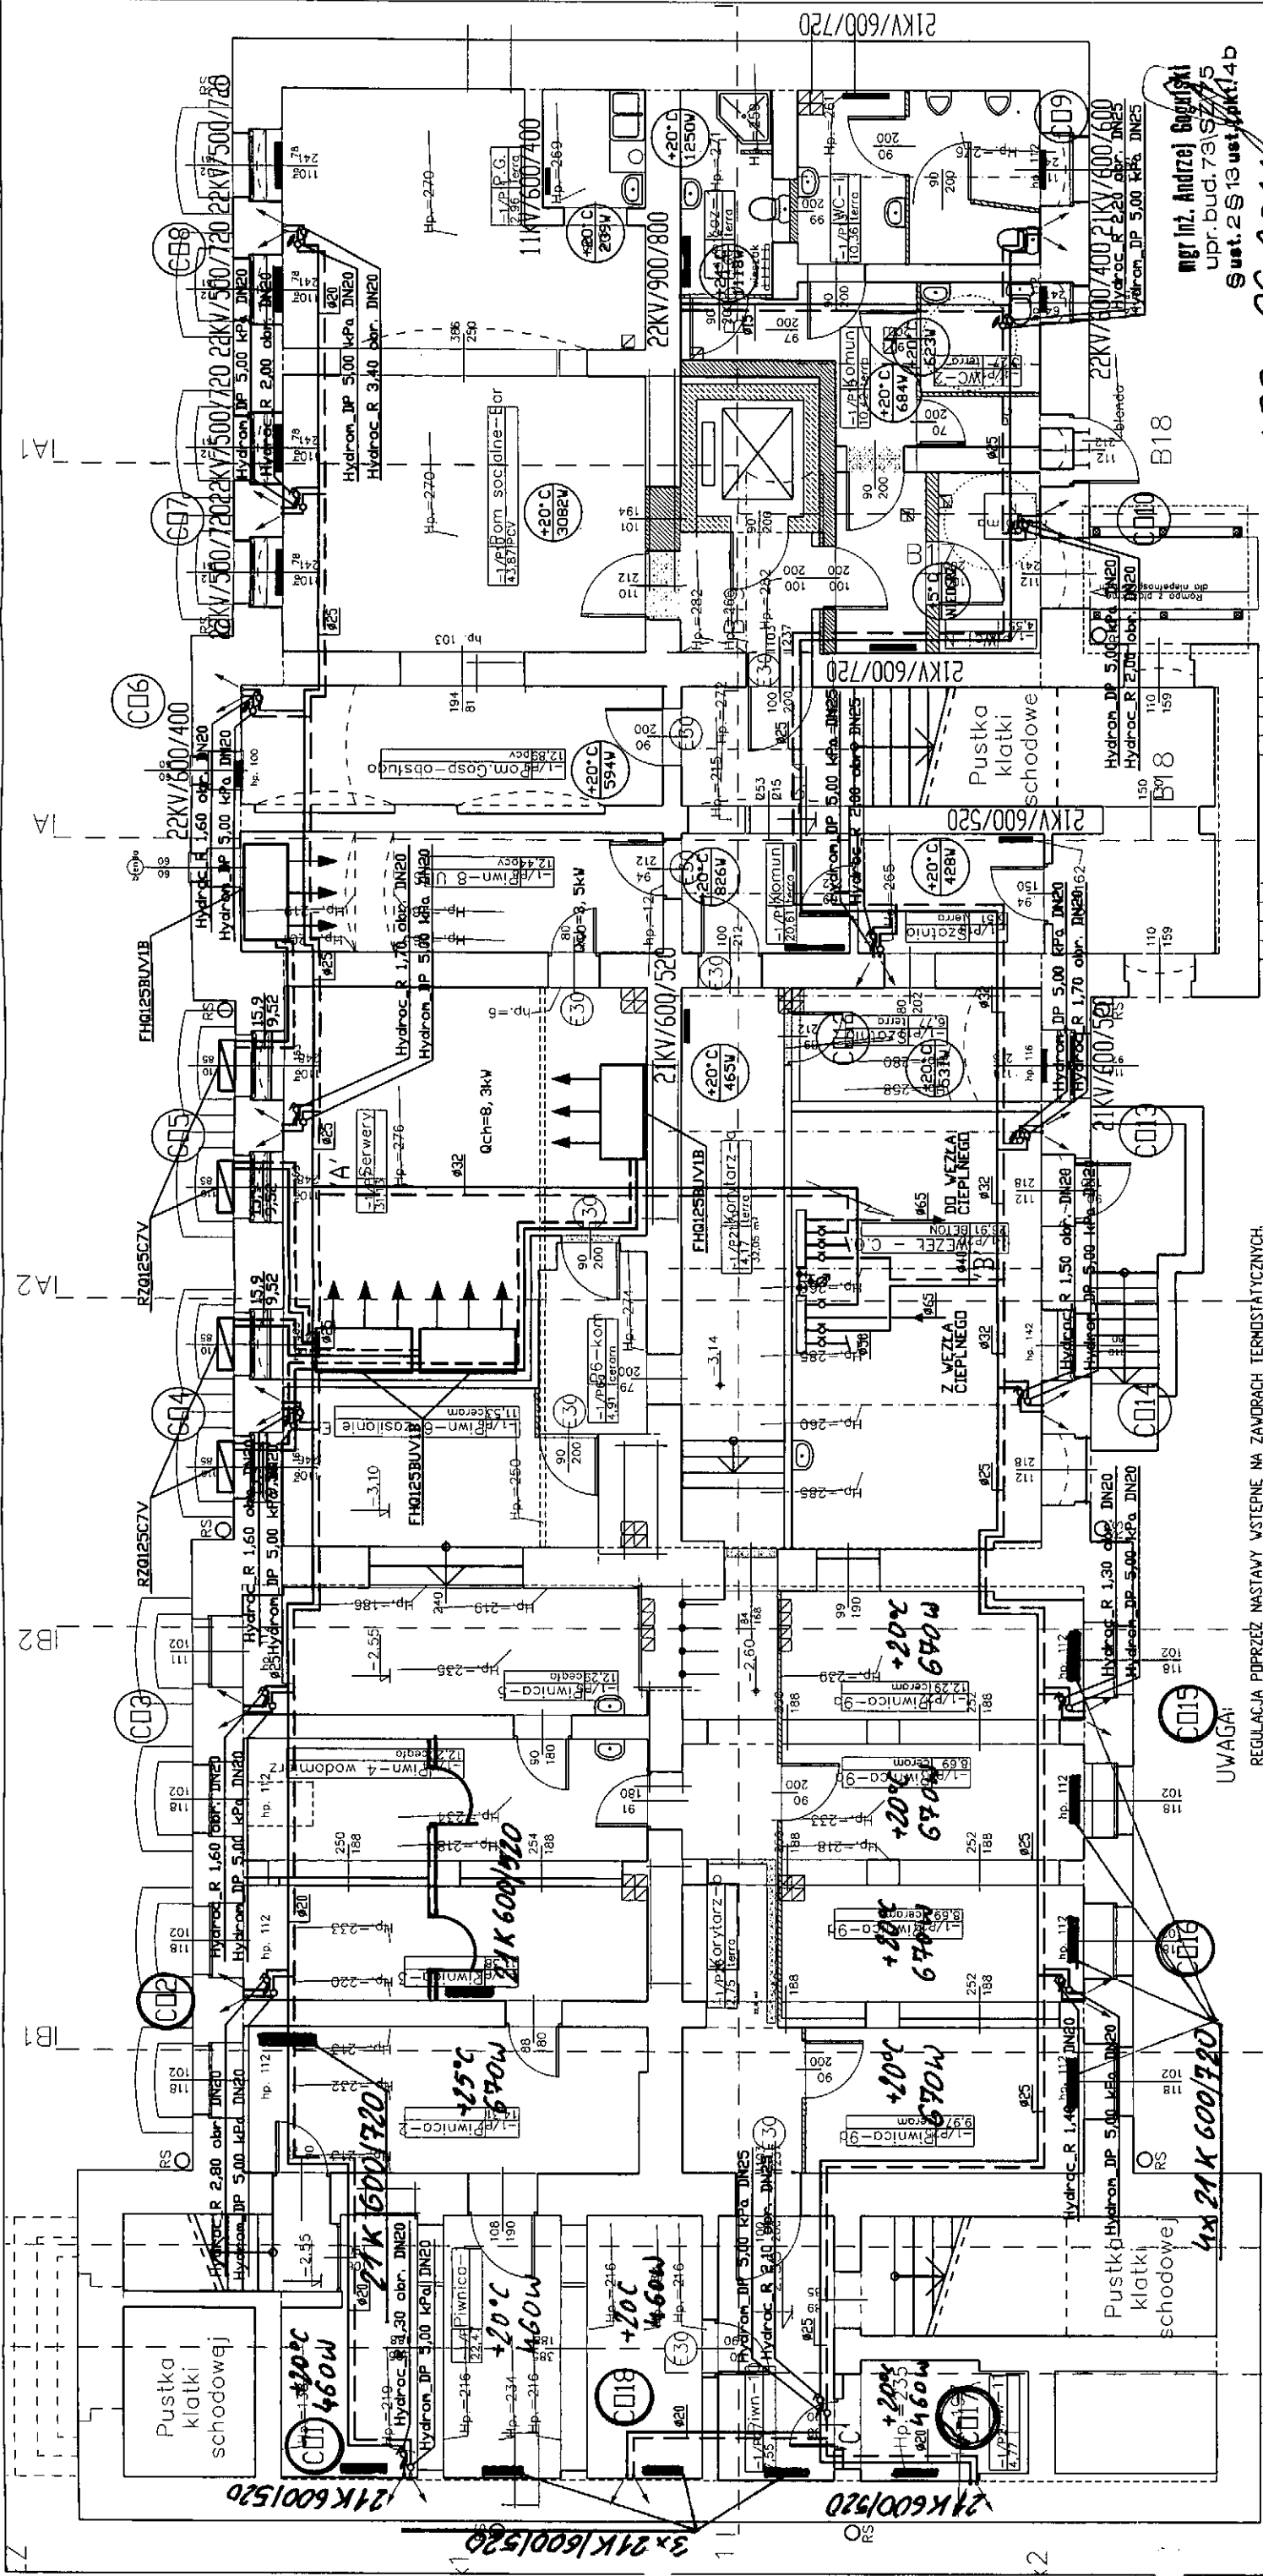

**instalator**

PROJEKTOWANIE, NADZORY  
WYKONANSTWO INSTALACJI  
SANITARNYCH I TECHNOLOGII

71-51 SZCZECIN, UL. MEDYKA 4/1  
TEL. FAX. (091) 4 21 19 22  
e-mail: INSTALATOR@MAX.PL

mgr inż. Andrzej Gogulski  
upr. bud. 73/Sz/75  
Sust. 2 § 13 ust. 1 pkt 14b

OPR. 06.2011

OBIEKT	PRZEBUDOWA I REMONT ISTN. BUDYNKU SZKOŁY ZAMKOWEJ DLA SPN-T	FAZA	PROJEKT
ADRES	SZCZECIN, UL. NIEMIERZYŃSKA 17A, DZ. NR 3/5		
INWESTOR	SZCZECIŃSKI PARK NAUKOWO-TECHNOLOGICZNY SP. Z O.O. 70-035 SZCZECIN, UL. KOLUMBA 86/89		
PRZEDMIOT RYSUNKU	INSTALACJE C.O., KLIMATYZACJI I WENTYLACJI		
PROJEKTANT	mgr inż. Andrzej Gogulski	NR UPRAWNIEN	73/Sz/75
OPRACOWAŁ	mgr inż. Alicja Zelmachowicz		
SPRAWDZIŁ	mgr inż. Krzysztof Gogulski	163/Sz/2002	
DATA	02.2009	BRANZA	SKALA
		SANITARNA	1:100
			NR RYS.
			1 6

PROJEKT CHRONI PRZED KRADEWSTWEM I POKRADZKAMI. KOPLOWANIE I POKRADZKI SĄ SUROWO ZAKAZANE.  
PROJEKT WYKONANO PRZY UŻYCIU PROGRAMU AUTOCAD LT 2002 I NT LICENCJA 700-50367923

REGULACJA PODRZĘDZ NASTAWY WSTĘPNE NA ZAWORACH TERMOSTATYCZNYCH.  
NALEŻY ODCZYTAĆ ZAPOTRZEBOWANIE CIEPŁA Z BILANSU DLA DANEGO POKOJOWISKA  
I USTAWIĆ PIĘRSIEN NASTAWY ZAWORU TERMOSTATYCZNEGO NA WIELKOŚĆ WG TABELI:

Noc [W]	Nr
Do 400	1
400-600	2
600-800	3
800-1150	4
1150-1400	5
1400-1700	6
1700-2200	7
2200-2500	N


GRZEJNIKI Ciepła-Woda V

PODŁUGIY KUREK KOLDOVY  
DNIS KATOWY

UWAGA: PODŁOŻCIE POD GRZEJNIKI

CENTRALNE OGRZEWANIE ZASILANIE -  
CENTRALNE OGRZEWANIE POWRÓT -  
ZIMNA WODA UŻYTKOWA -  
CIEPŁA WODA UŻYTKOWA -  
CIEPŁA WODA CYRKULACYJNA -  
KANALIZACJA SANITARNA -  
KANALIZACJA SANITARNA POD STROPEM -  
KLIMATYZACJA

50

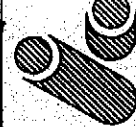

# installer

PROJEKTOWANIE, NADZORY  
WYKONAWSTWO INSTALACJI  
SANITARNYCH | TECHNOLOGII

71-531 SZCZEPAN, UL. NIEDUŻA 4/A  
TEL. FAX. (091) 4 21 18 22  
e-mail: INSTALATOR@MAX.PL

OBIEKT	PRZETWÓRZALNIA / BEZPIECZNIŚCIE PRACOWNI / STACJA ZAMKOWEJ / DLA SPOŁ-T	FAZA
--------	---	------

ADRES	SZCZECIN III NIEMIERSKA 17A 07 NR 7/5
-------	---------------------------------------

ADRES	SZCZECIŃ, UL. WIERZENIOWSKA 37A, 71-005 SZCZECIŃ
INWESTOR	SZCZECIŃSKI PARK NAUKOWO-TECHNOLOGICZNY SP. Z O.O.

70-035 SZCZECIN, UL. KOLUMBA 86/89

PRZEDMIOT RYSUNKU

ROZWINIĘCIE INSTALACJI C...

800 CONSTANT	--- : 4 --- : A --- : C --- : d --- :	73 / S / 75	NIR UPRÄHMEN
--------------	---------------------------------------	-------------	--------------

PROJEKTANT:	mgr inż. Andrzej Goguński	13/02/13
ODPOWIEDZIALNY:		

UPRACOWNIA:	mgr inż. Alicja Zelmachowicz	157/5-10003	
ODPRACOWUJĄCY:	mgr inż. Alicja Zelmachowicz		

SPRAWDZIC:	mgr inż. Krzysztof Gogulski	103/32/2002
------------	-----------------------------	-------------

DATA	BRANZA	SKALA	DATA
00000000			00000000

6027:09 | SANI / ARNA |







CD17

CO  
17

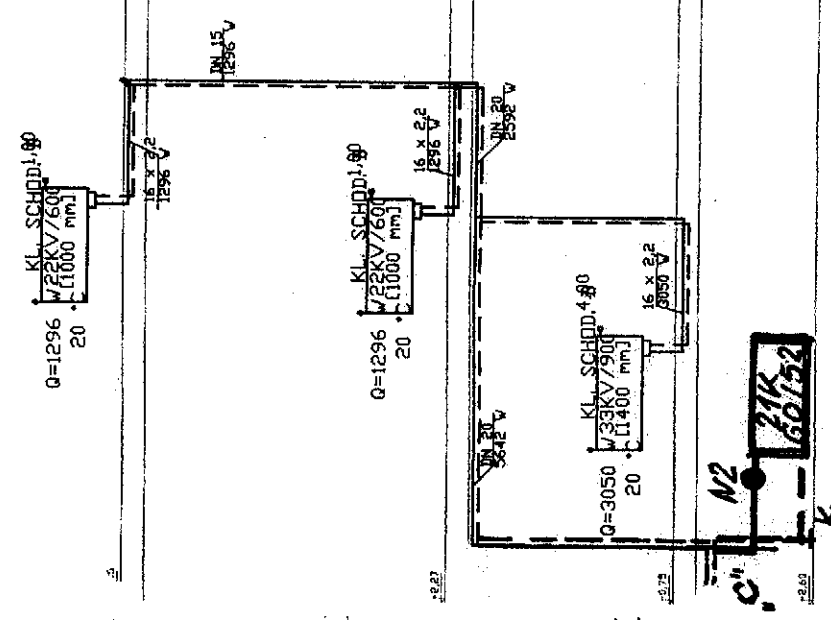

CD1

CD2

CD15

