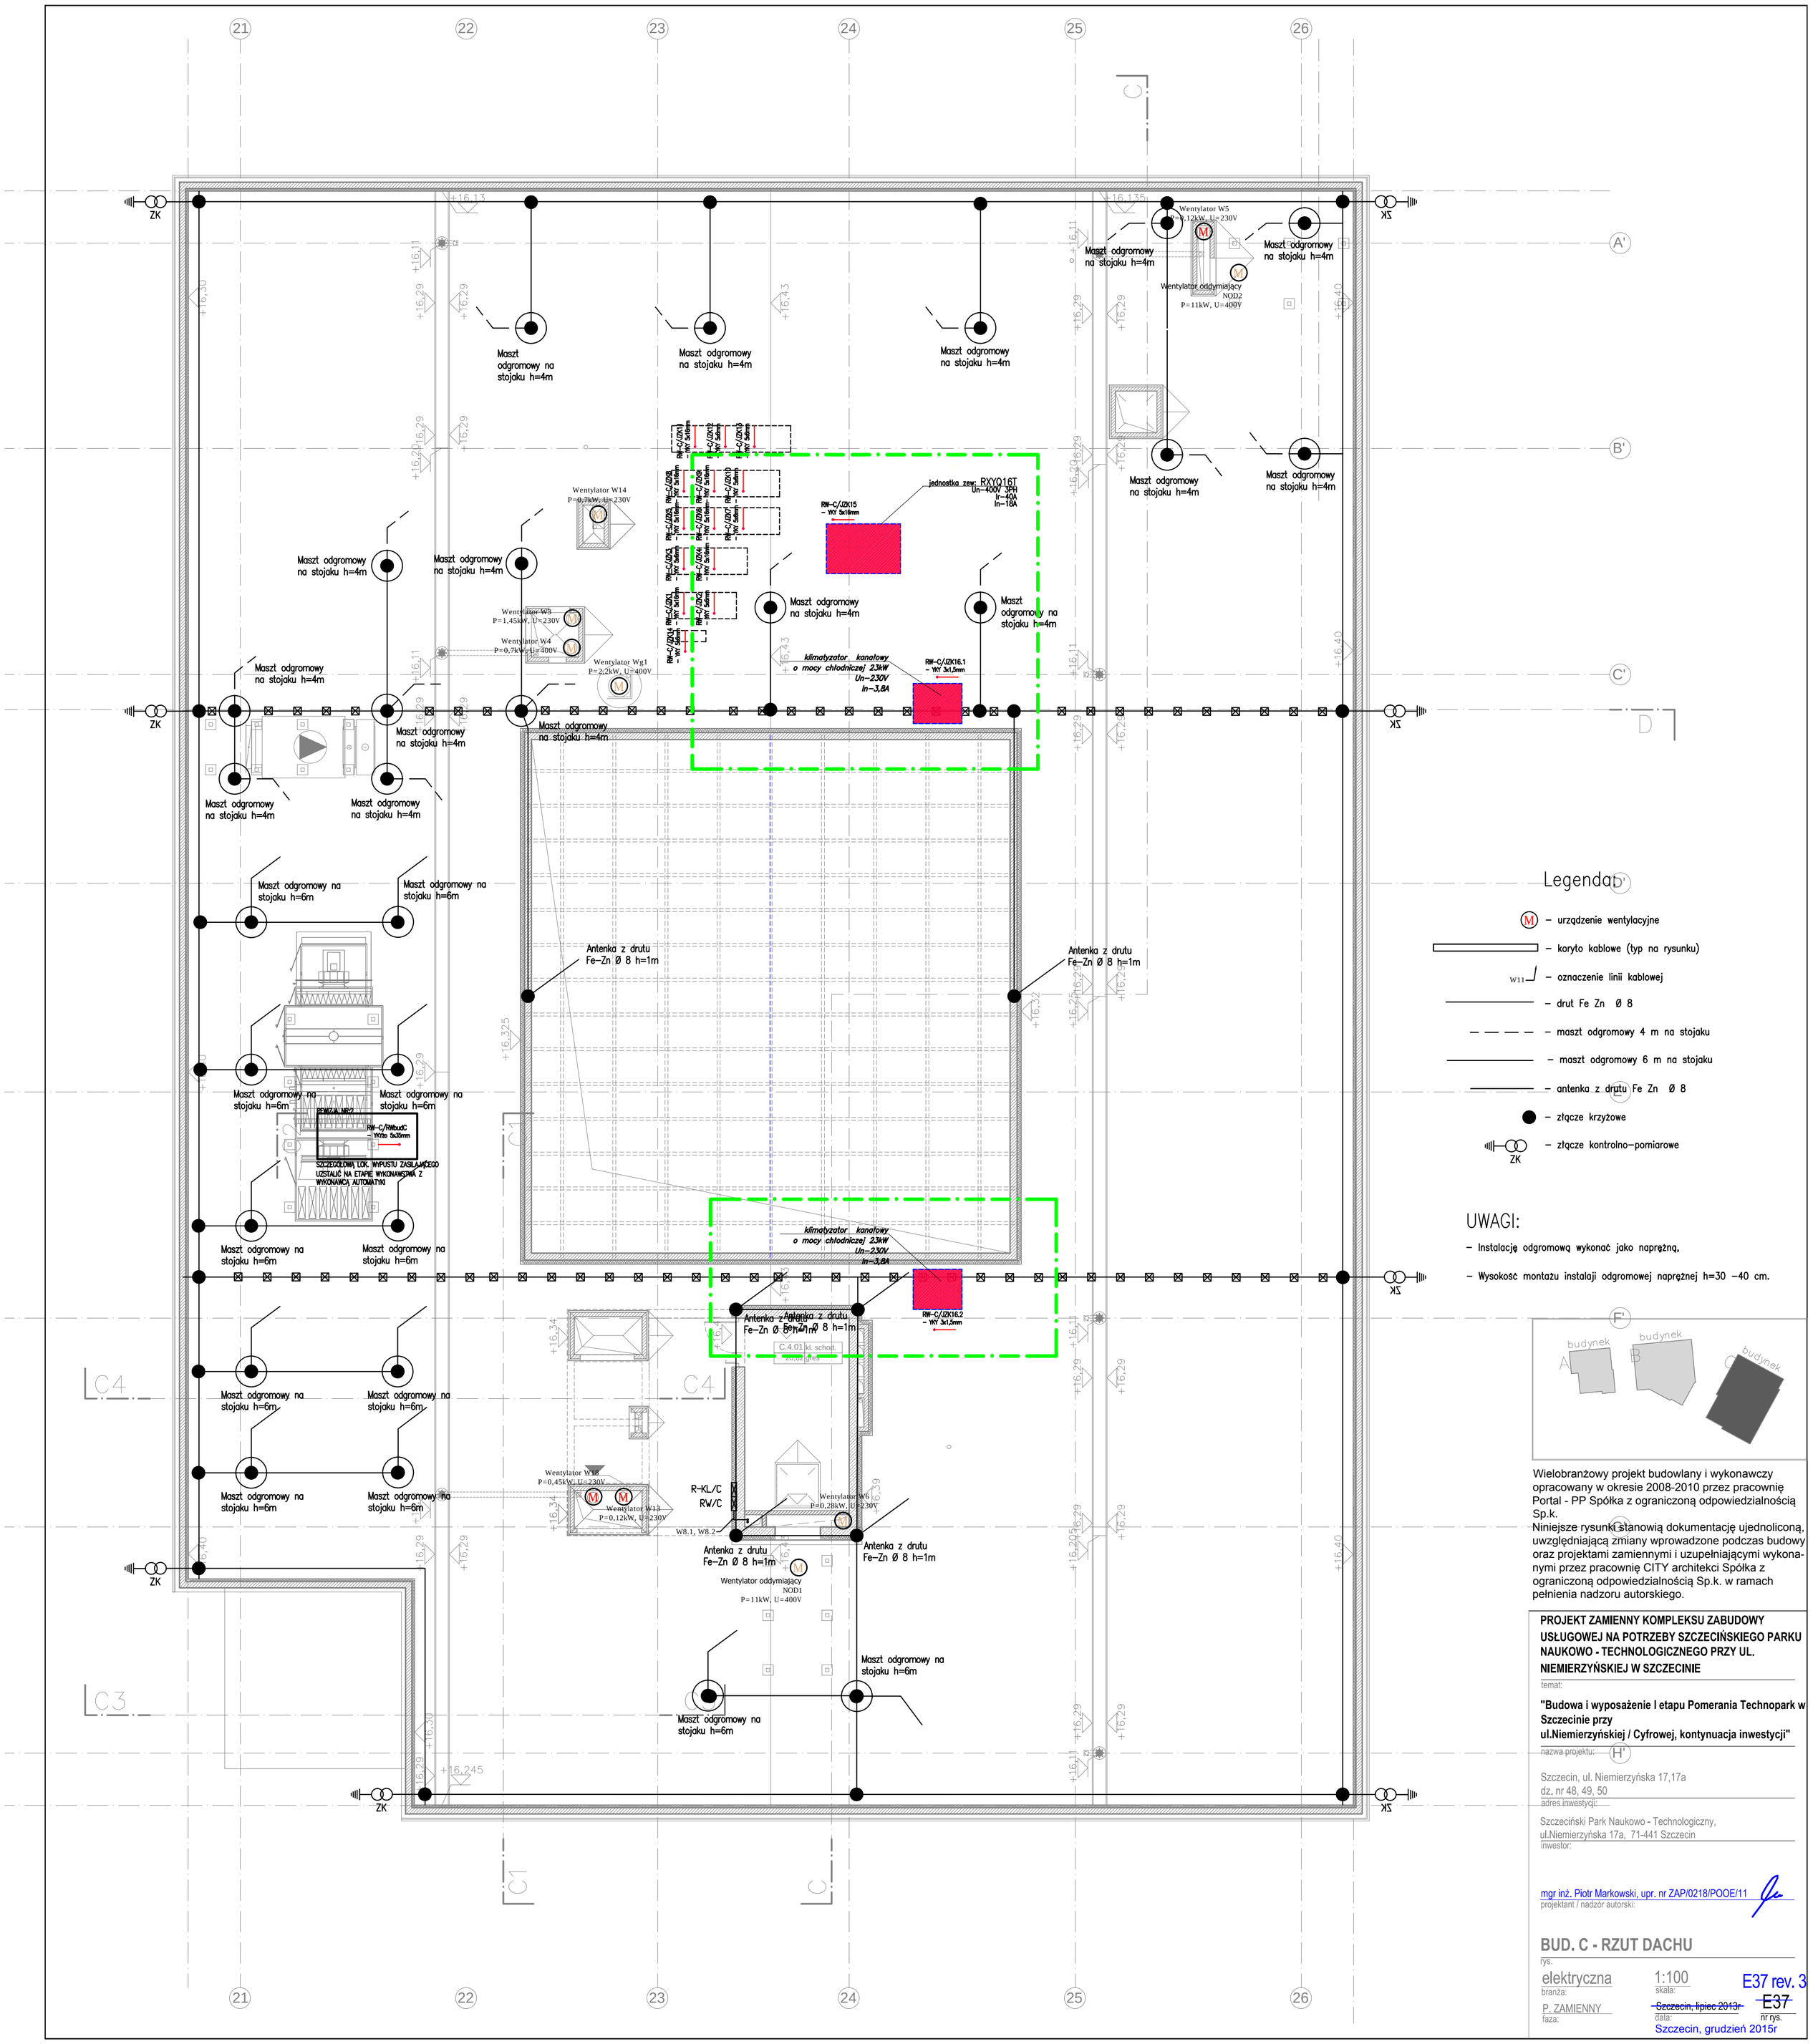

Legenda

- M – urządzenie wentylacyjne
- koryto kablowe (typ na rysunku)
- W11 – oznaczenie linii kablowej
- drut Fe Zn Ø 8
- maszt odgromowy 4 m na stojaku
- maszt odgromowy 6 m na stojaku
- antenka z drutu Fe Zn Ø 8
- złącze krzyżowe
- ZK – złącze kontrolno-pomiarowe

UWAGI:

- Instalację odgromową wykonać jako naprężną,
- Wysokość montażu instalaji odgromowej naprężnej h=30 –40 cm.

budynek A, budynek B, budynek C

Wielobranżowy projekt budowlany i wykonawczy opracowany w okresie 2008-2010 przez pracownię Portal - PP Spółka z ograniczoną odpowiedzialnością Sp.k.
Niniejsze rysunki stanowią dokumentację ujednoliconą, uwzględniającą zmiany wprowadzone podczas budowy oraz projektami zamiennymi i uzupełniającymi wykonanymi przez pracownię CITY architekci Spółka z ograniczoną odpowiedzialnością Sp.k. w ramach pełnienia nadzoru autorskiego.

PROJEKT ZAMIENNY KOMPLEKSU ZABUDOWY USŁUGOWEJ NA POTRZEBY SZCZECIŃSKIEGO PARKU NAUKOWO - TECHNOLOGICZNEGO PRZY UL. NIEMIERZYŃSKIEJ W SZCZECINIE

temat:

"Budowa i wyposażenie I etapu Pomerania Technopark w Szczecinie przy ul.Niemierzyńskiej / Cyfrowej, kontynuacja inwestycji"

nazwa projektu:

Szczecin, ul. Niemierzyńska 17,17a
dz. nr 48, 49, 50
adres inwestycji:

Szczeciński Park Naukowo - Technologiczny,
ul.Niemierzyńska 17a, 71-441 Szczecin
inwestor:

mgr inż. Piotr Markowski, upr. nr ZAP/0218/POOE/11
projektant / nadzór autorski:

BUD. C - RZUT DACHU

rys.

elektryczna	1:100	E37 rev. 3
branża:	skala:	
P. ZAMIENNY	~~Szczecin, lipiec 2013r~~	~~E37~~
faza:	data:	nr rys.

Szczecin, grudzień 2015r