Stan istniejący

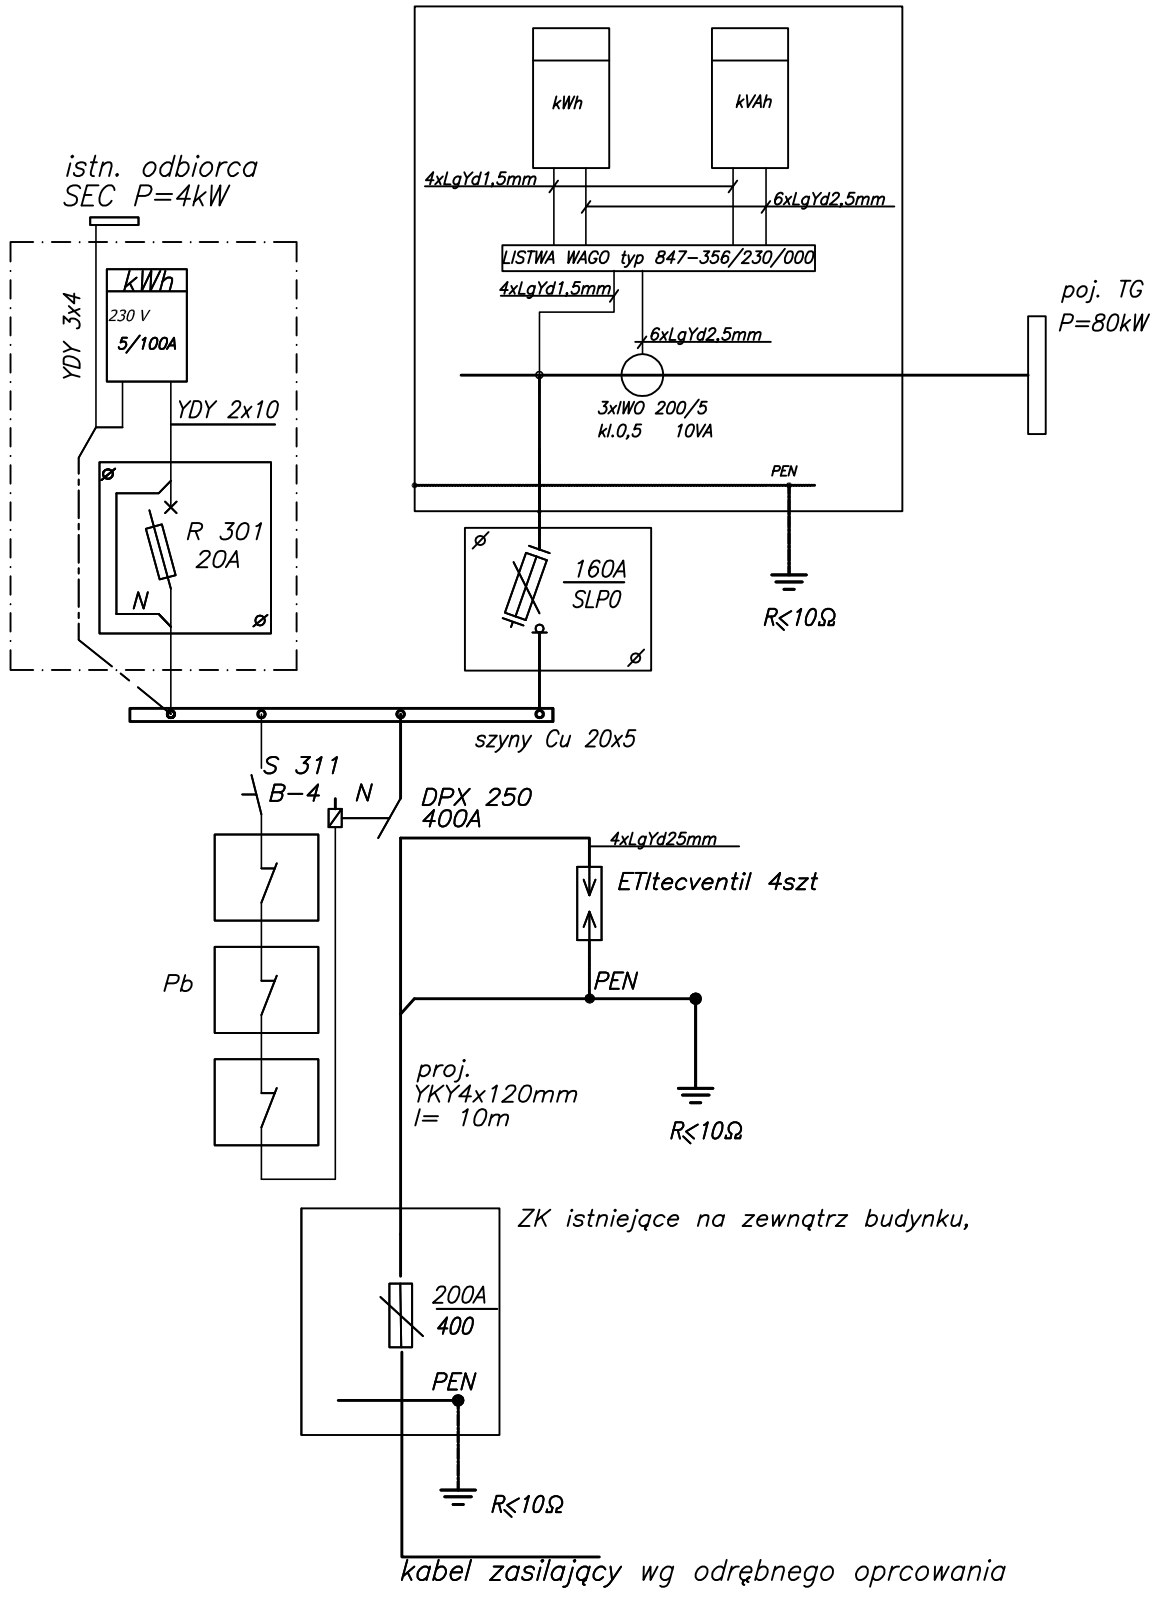

Projektowana modernizacja

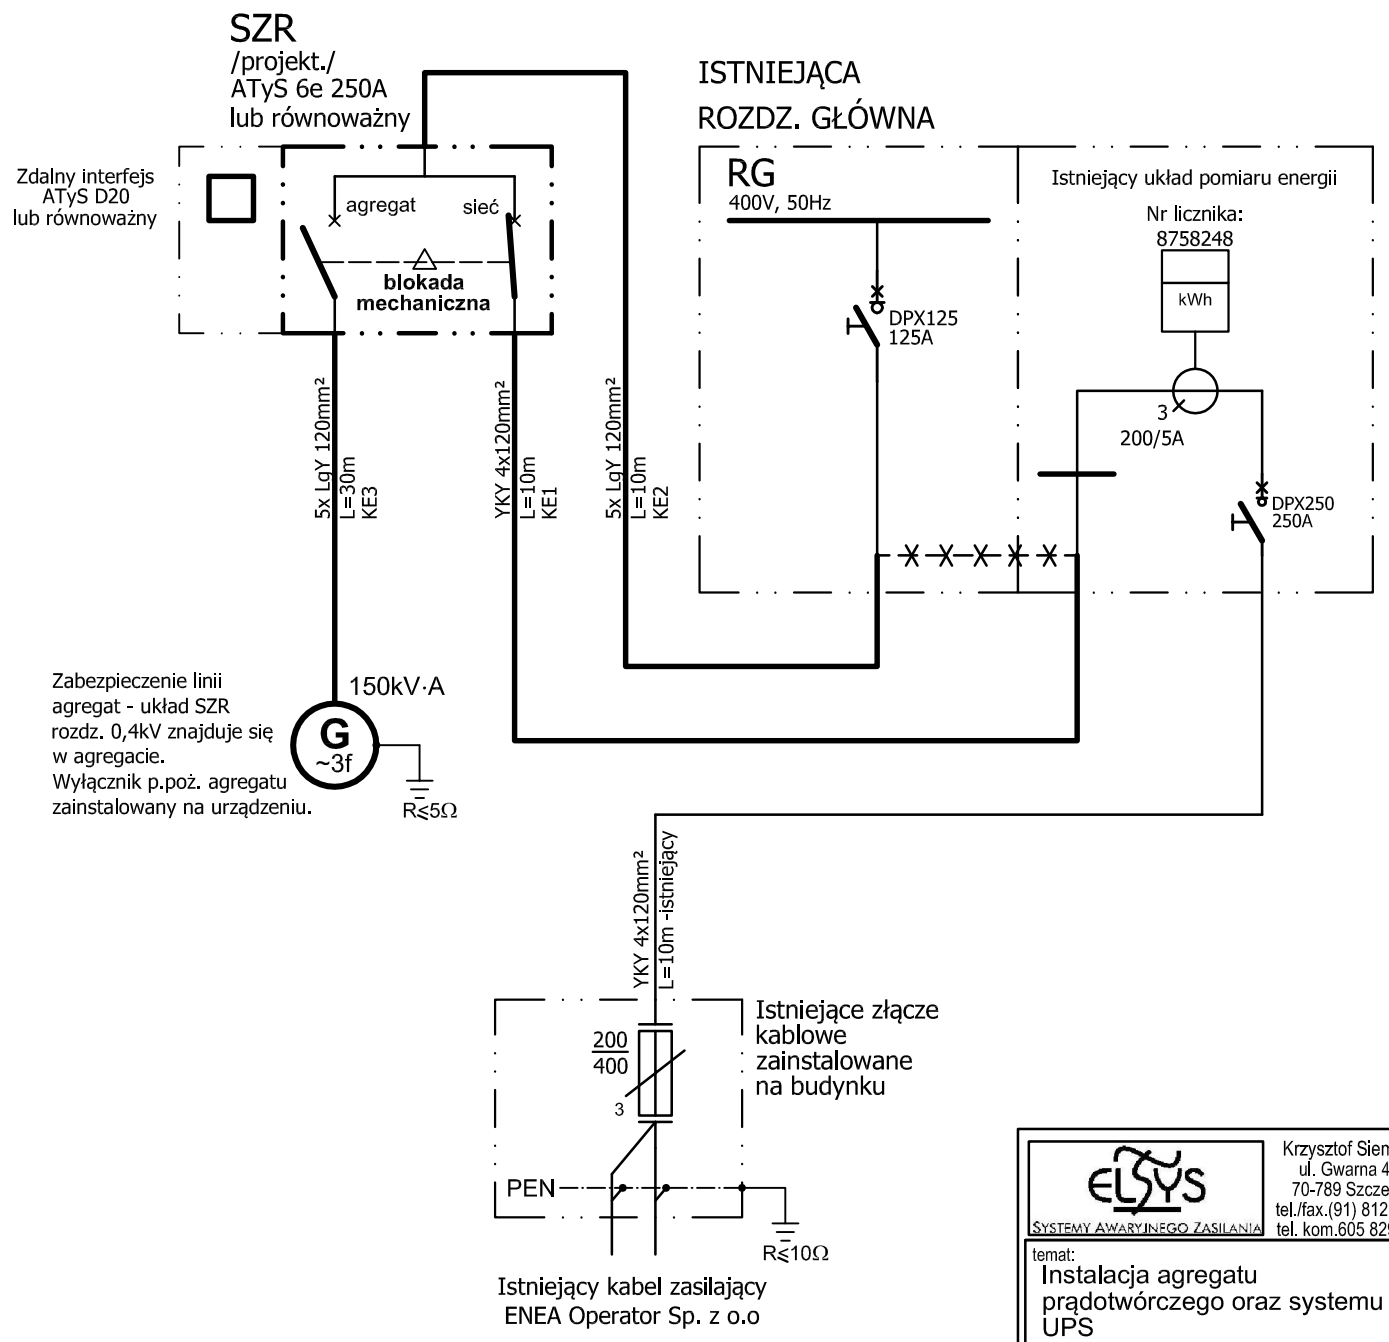

projektowane połączenia

połączenia do likwidacji

OCHRONA PRZECIWPORAŻENIOWA
SZYBKIE WYŁĄCZANIE ZASILANIA

ELSYS
SYSTEMY AWARYJNEGO ZASILANIA

Krzysztof Siemarz
ul. Gwarna 4/5
70-789 Szczecin
tel./fax.(91) 812 7086
tel. kom.605 829 932

temat:
Instalacja agregatu prądotwórczego oraz systemu UPS

obiekt:
Budynek Szczecińskiego Parku Naukowo-Technologicznego

adres:
ul. Niemierzyńska 17A
71-441 Szczecin

inwestor:
Szczeciński Park Naukowo-Technologiczny

Branża elektryczna:
projektant:
Krzysztof Niemcewicz
28/Sz/78
podpis:

Branża elektryczna:
opracował:
Krzysztof Siemarz
Marcin Trzepański
podpis:

nazwa rysunku: Schemat zasilania obiektu.

skala: —

nr rys.: 5

data: 07.2011